


AMBITI OGGETTO DI VARIANTE

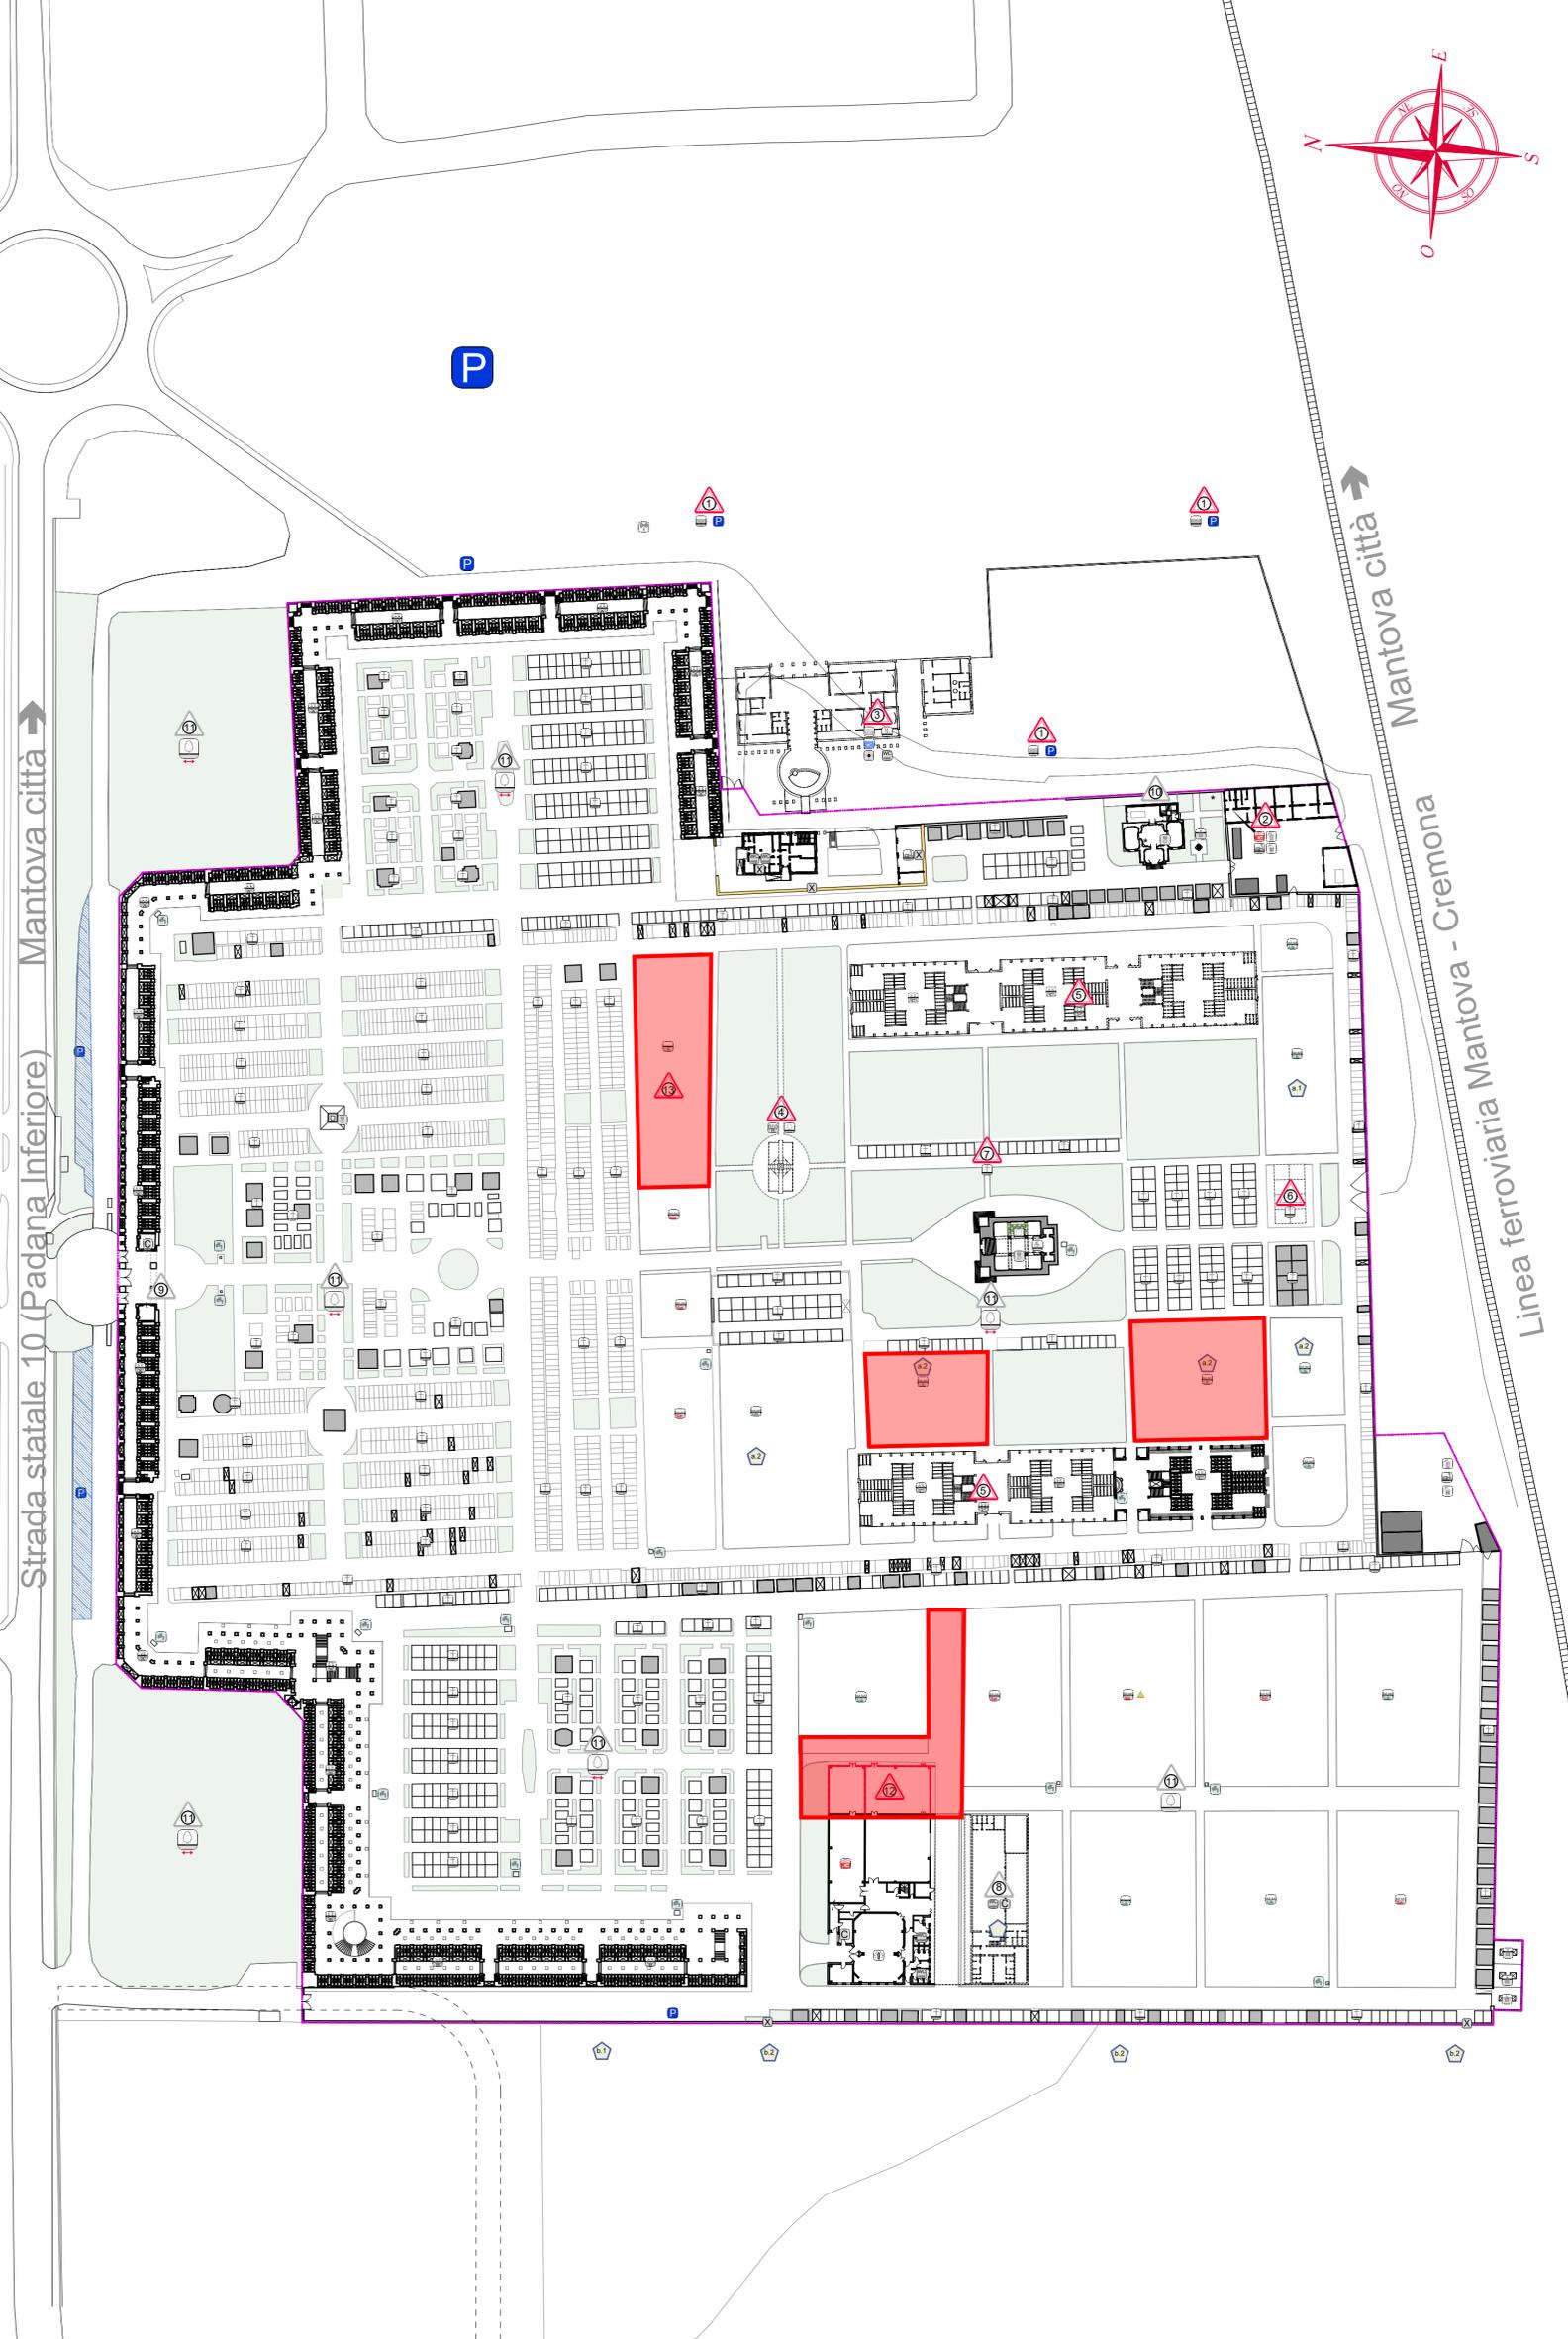

| Rif. N° | Oggetto | Iniziativa | |
|---------|---------|--|--------------------------------|
| 1 | | Ridisegno di porzione della cinta muraria, dei relativi accessi e aree a parcheggio situati sul lato est del plesso (a risoluzione del p.to n°1 tabella rilievo dotazioni attrezzature e servizi); | |
| 2 | | Manutenzione straordinaria dei vani già destinati a Camera mortuaria (a risoluzione del p.to n°2 tabella rilievo dotazioni attrezzature e servizi) e riqualificazione dell'adiacente area, posta in angolo sud est del plesso, destinata a magazzini attrezzature e depositi rifiuti da esumazioni ed estumulazioni; | |
| 3 | | Demolizione di edifici esistenti e realizzazione di nuovo manufatto da destinare a Deposito di Osservazione, Obitorio e Sala Autopsie (a risoluzione del p.to n°3, 4 e 18 della tabella rilievo dotazioni attrezzature e servizi) oltre che per ambienti da destinare alla preghiera e al raccoglimento dei dolenti (a risoluzione p.to n°7 della sopraccitata tabella); | |
| 4 | | Realizzazione di Giardino delle Rimembranze (a risoluzione del p.to n°13 della tabella rilievo dotazioni attrezzature e servizi) e sistemazione delle aree verdi e vialetti circostanti; | Intervento realizzato nel 2019 |
| 5 | | Realizzazione, in prosecuzione ed analogia alle esistenti, di nuove gallerie porticate multilivello composte da tumuli per loculi singoli e da ossari e cinerari (intervento volto a colmare la carenza di sepolture per queste tipologie rispetto al fabbisogno rilevato dalle indagini di Piano); | |
| 6 | | Realizzazione nella porzione sud del plesso, ed in analogia con le esistenti, di tombe di famiglia a chiesetta (intervento volto a colmare la carenza di sepolture per questa tipologia rispetto al fabbisogno rilevato dalle indagini di Piano); | |
| 7 | | Realizzazione nella porzione sud del plesso, ed in analogia con le esistenti, di tombe di famiglia a sarcofago (intervento volto a colmare la carenza di sepolture per questa tipologia rispetto al fabbisogno rilevato dalle indagini di Piano); | |
| 8 | | Realizzazione, in area libera retrostante al crematorio, di nuovo manufatto pluripiano da adibire a servizi connessi alle attività cimiteriali quali uffici, spogliatoi, mensa, ecc...; | |
| 9 | | Realizzazione, entro vano esistente posto all'ingresso principale del plesso, di un punto caffetteria; | |
| 10 | | Ristrutturazione, al fine di un riuso a funzioni museali, del manufatto storico/artistico del ex forno crematorio e riqualificazione dell'area retrostante a nuovo accesso e area di pertinenza | |
| 11 | | Gestione del patrimonio vegetativo: interventi di riqualificazione, risistemazione e miglioria. | |
| 12 | | Ampliamento del forno crematorio | |
| 13 | | Realizzazione del campo per ossari e/o cinerari in pozzetti interrati | |

- a. Campi di inumazione:**
- individuazione di nuovo campo comune di inumazione per indecomposti.
 - individuazione di nuovi campi comuni di inumazione denominati M ed N.
 - soppressione del campo di inumazione denominato 11M e utilizzo dell'area a nuova destinazione (vedi elenco PPA di Piano)

| | |
|--|---------|
| Approvazione del Consiglio Comunale di Mantova | estremi |
| Parere A.T.S. | estremi |
| Parere A.R.P.A. | estremi |
| Approvazione Servizio cimiteriale TEA spa | estremi |
| Altri Enti interessati alla procedura | estremi |

| | | | | | | |
|------|------------|-------------|----------|------------|-------------|-----------|
| 00 | Marzo 2022 | Emissione | Mellaica | Penitenti | | |
| rev. | data | DESCRIZIONE | redatto | verificato | riesaminato | approvato |

Territorio energia ambiente spa

Sede legale:
Via Tallercio, 3 - 46100 MANTOVA
tel. 0376 4121 - fax 0376 412109
C.F. e P.I. 01838280202
R.I. Mantova 01838280202
R.E.A. 21253 C.C.I.A.A. Mantova
http://www.teaspa.it

Certificazioni:

SERVIZI CIMITERIALI TEA SPA
Viale Nenni, 6C
46100 MANTOVA
tel. 800412149
e-mail: cimiteriali@teaspa.it

COMMITTENTE

COMUNE DI MANTOVA
PROVINCIA DI MANTOVA

TITOLO PROGETTO

PIANO CIMITERIALE
(art. 6 del Reg. Regionale n° 6 del 9/11/2004 e s.m.i.)

TITOLO DOCUMENTO

VARIANTE N°1
CIMITERO DI ANGELI:
INDIVIDUAZIONE AMBITI DI VARIANTE

N° COMMESSA

22025

NOME DEL FILE

22025_22-03-03_Planimetrie VAR01

STUDIO
 PRELIMINARE
 DEFINITIVO
 ESECUTIVO
 DIREZIONE LAVORI
 AS BUILT
 PIANIFICAZIONE DI SETTORE

N° DOCUMENTO

22-025

| | | |
|-------------|----------|----------|
| NOME TAVOLA | MOD. | REV. |
| VAR1 | 1 | 1 |

SCALA

1:1000

COPRAT

Mantova - 46100
via Corridoni 56
+39 0376 368412

Milano - 20124
piazza IV Novembre 6
+39 02 45391210

Udine - 33037 Pasian di Prato
via Torino 87
+39 0432 1540154

partita iva
codice fiscale
00401140207

www.coprat.it
info@coprat.it

Arch. Patrizia Penitenti

architetture ingegneria territorio

Allegato 1 IT 08 A DT Rev. 01 Data: 01/10/2011 Pag. 1 di 1
QUESTO DISEGNO E' PROPRIETA' RISERVATA DEL GRUPPO TEA SPA, E NON PUO' ESSERE RICOPRIATO, RIPRODOTTO O MOSTRATO A TERZI SENZA LA NOSTRA AUTORIZZAZIONE SCRITTA